


Cyklostezka a MK Lomná-Lubina SO 351 Přeložka kanalizace důlních vod DN 200

VYTYČENÍ 1 : 500

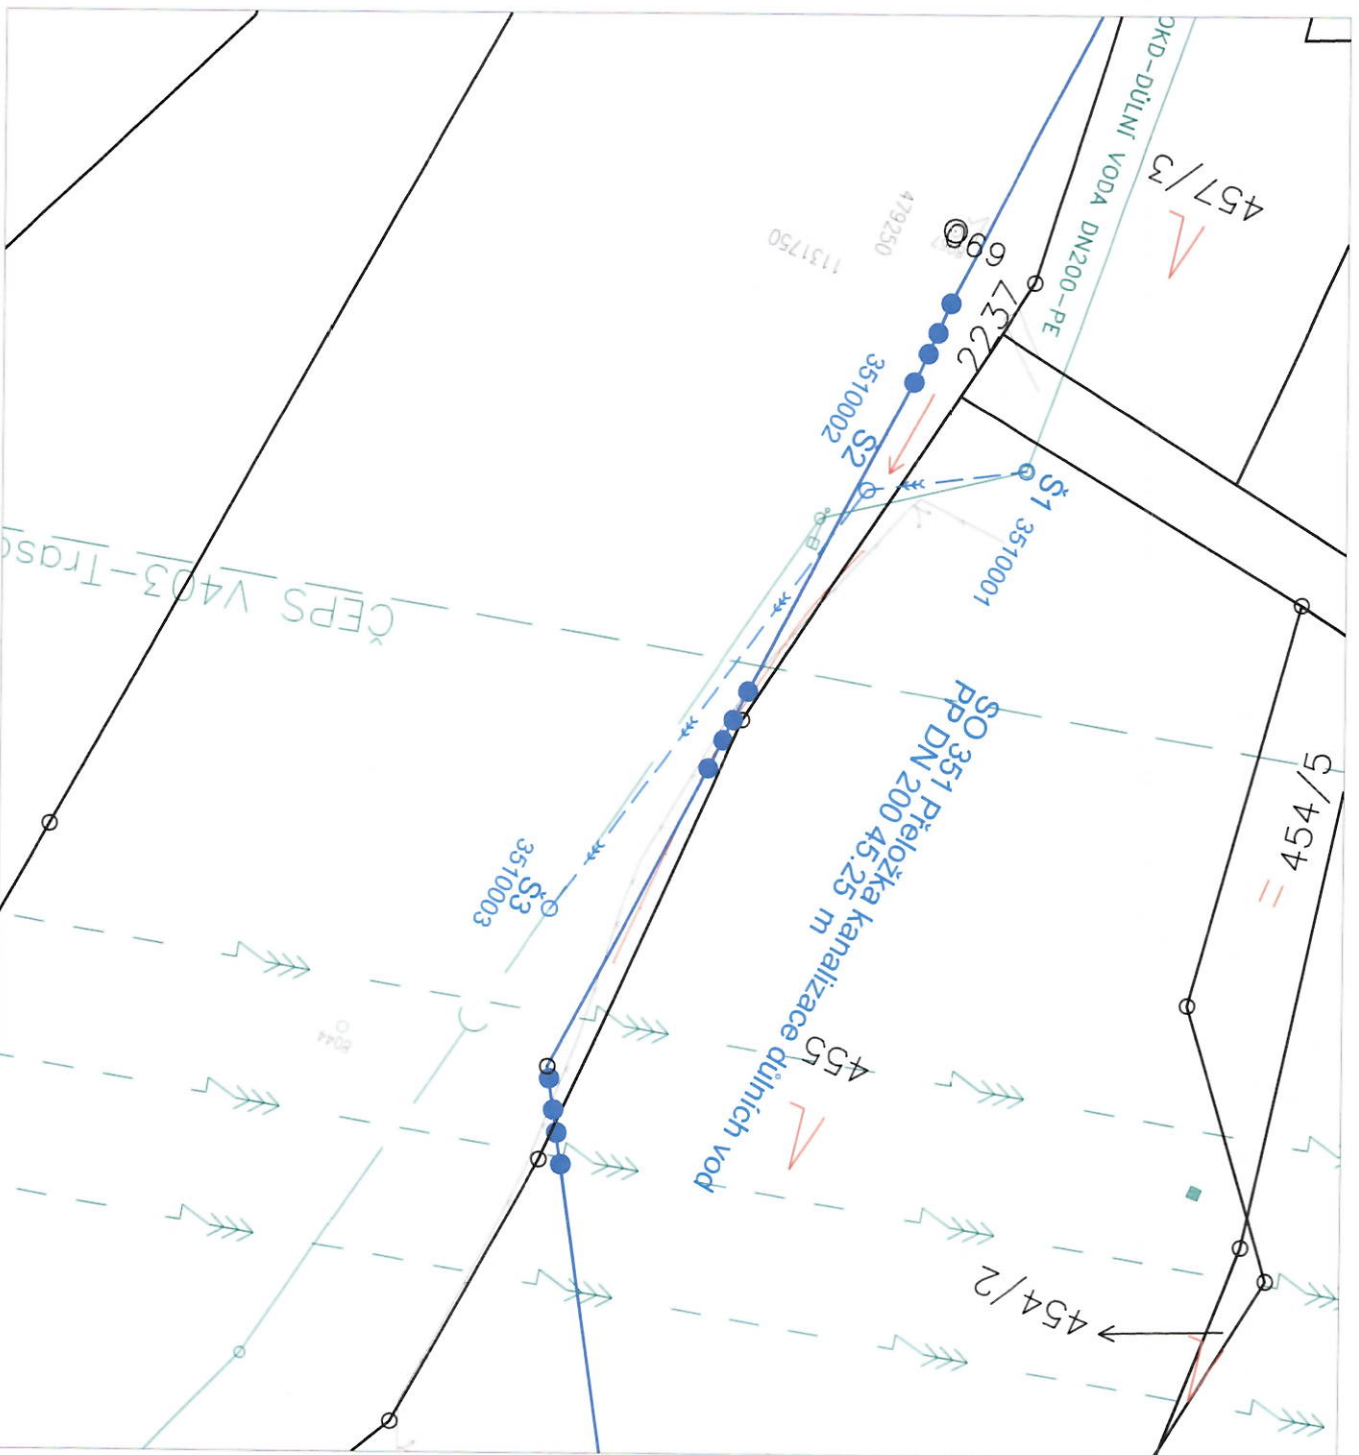

SO 351 Seznam vytyčovaných bodů

Název bodů	Cislo bodů	Stančení kanalizace	Souřadnice Y		Souřadnice X		Souřadnice Z		Staničení odsum od trasy 101
			(m)		(m)		kóta dna potrubí	kommunik. 101	
\$3	3510003		0.00000	479247.270		1131703.608		-	-
\$2	3510002		0.03462	479255.117		1131737.328		-	-
\$1	3510001		0.04525	479264.247		1131742.777		-	-

ad 921



DOKUMENTACE SKUTEČNÉHO PROVEDENÍ

SOUŘADNICOVÝ SYSTÉM : S-JTSK
VÝŠKOVÝ SYSTÉM : BpV

dat. 12.9.2018 poř. č. 23/383

Cyklostezka Lomná-Lubina

OBJEDNATEL:

Město Frenštát pod Radhoštěm
nám. Miru 1, 744 01 Frenštát pod Radhoštěm



PROJEKTANT:

SHB, akciová spoločnosť

HLAVNÍ INŽENÝR PROJEKTU:

ING. KATEŘINA ŠÍPKOVÁ



programy bezpečnosti životního prostředí
SHB, akciová společnost
sídlo: Masná 8 | CZ 702 00 Ostrava

Č. ZAKÁZKY	5/15 104
------------	----------

ANT	ING. HORKÝ, CSc.
-----	------------------

M. DOLEŽALOVÁ

ING. HUBERT ŘEHULKA

enštát pod Radhoštěm, Lichnov u Nového Jičína, Tichá na Moravě

renštát pod Radhoštěm

Cyklostezka Lomná-Lubina

SO 351 Přeložka kanalizace důlních vod DN 200

NÁZEV PŘÍLOHY:

VYTYČENÍ

ČÍS. SOUPRAVY	ČÍS. VÝKRESU
---------------	--------------

351.5