



DIAMO s.p., o.z. Darkov

Lokalita Frenštát
Zaměření skutečného provedení kanalizace
S01034 a S01056

vyhotovil: M. Nováček		měřítko:	
ověřil: Ing. Petr Tichopád		1 : 1000	
O M G	souřadnicový systém: S-JTSK		číslo výkresu:
	výškový systém: Bpv		1

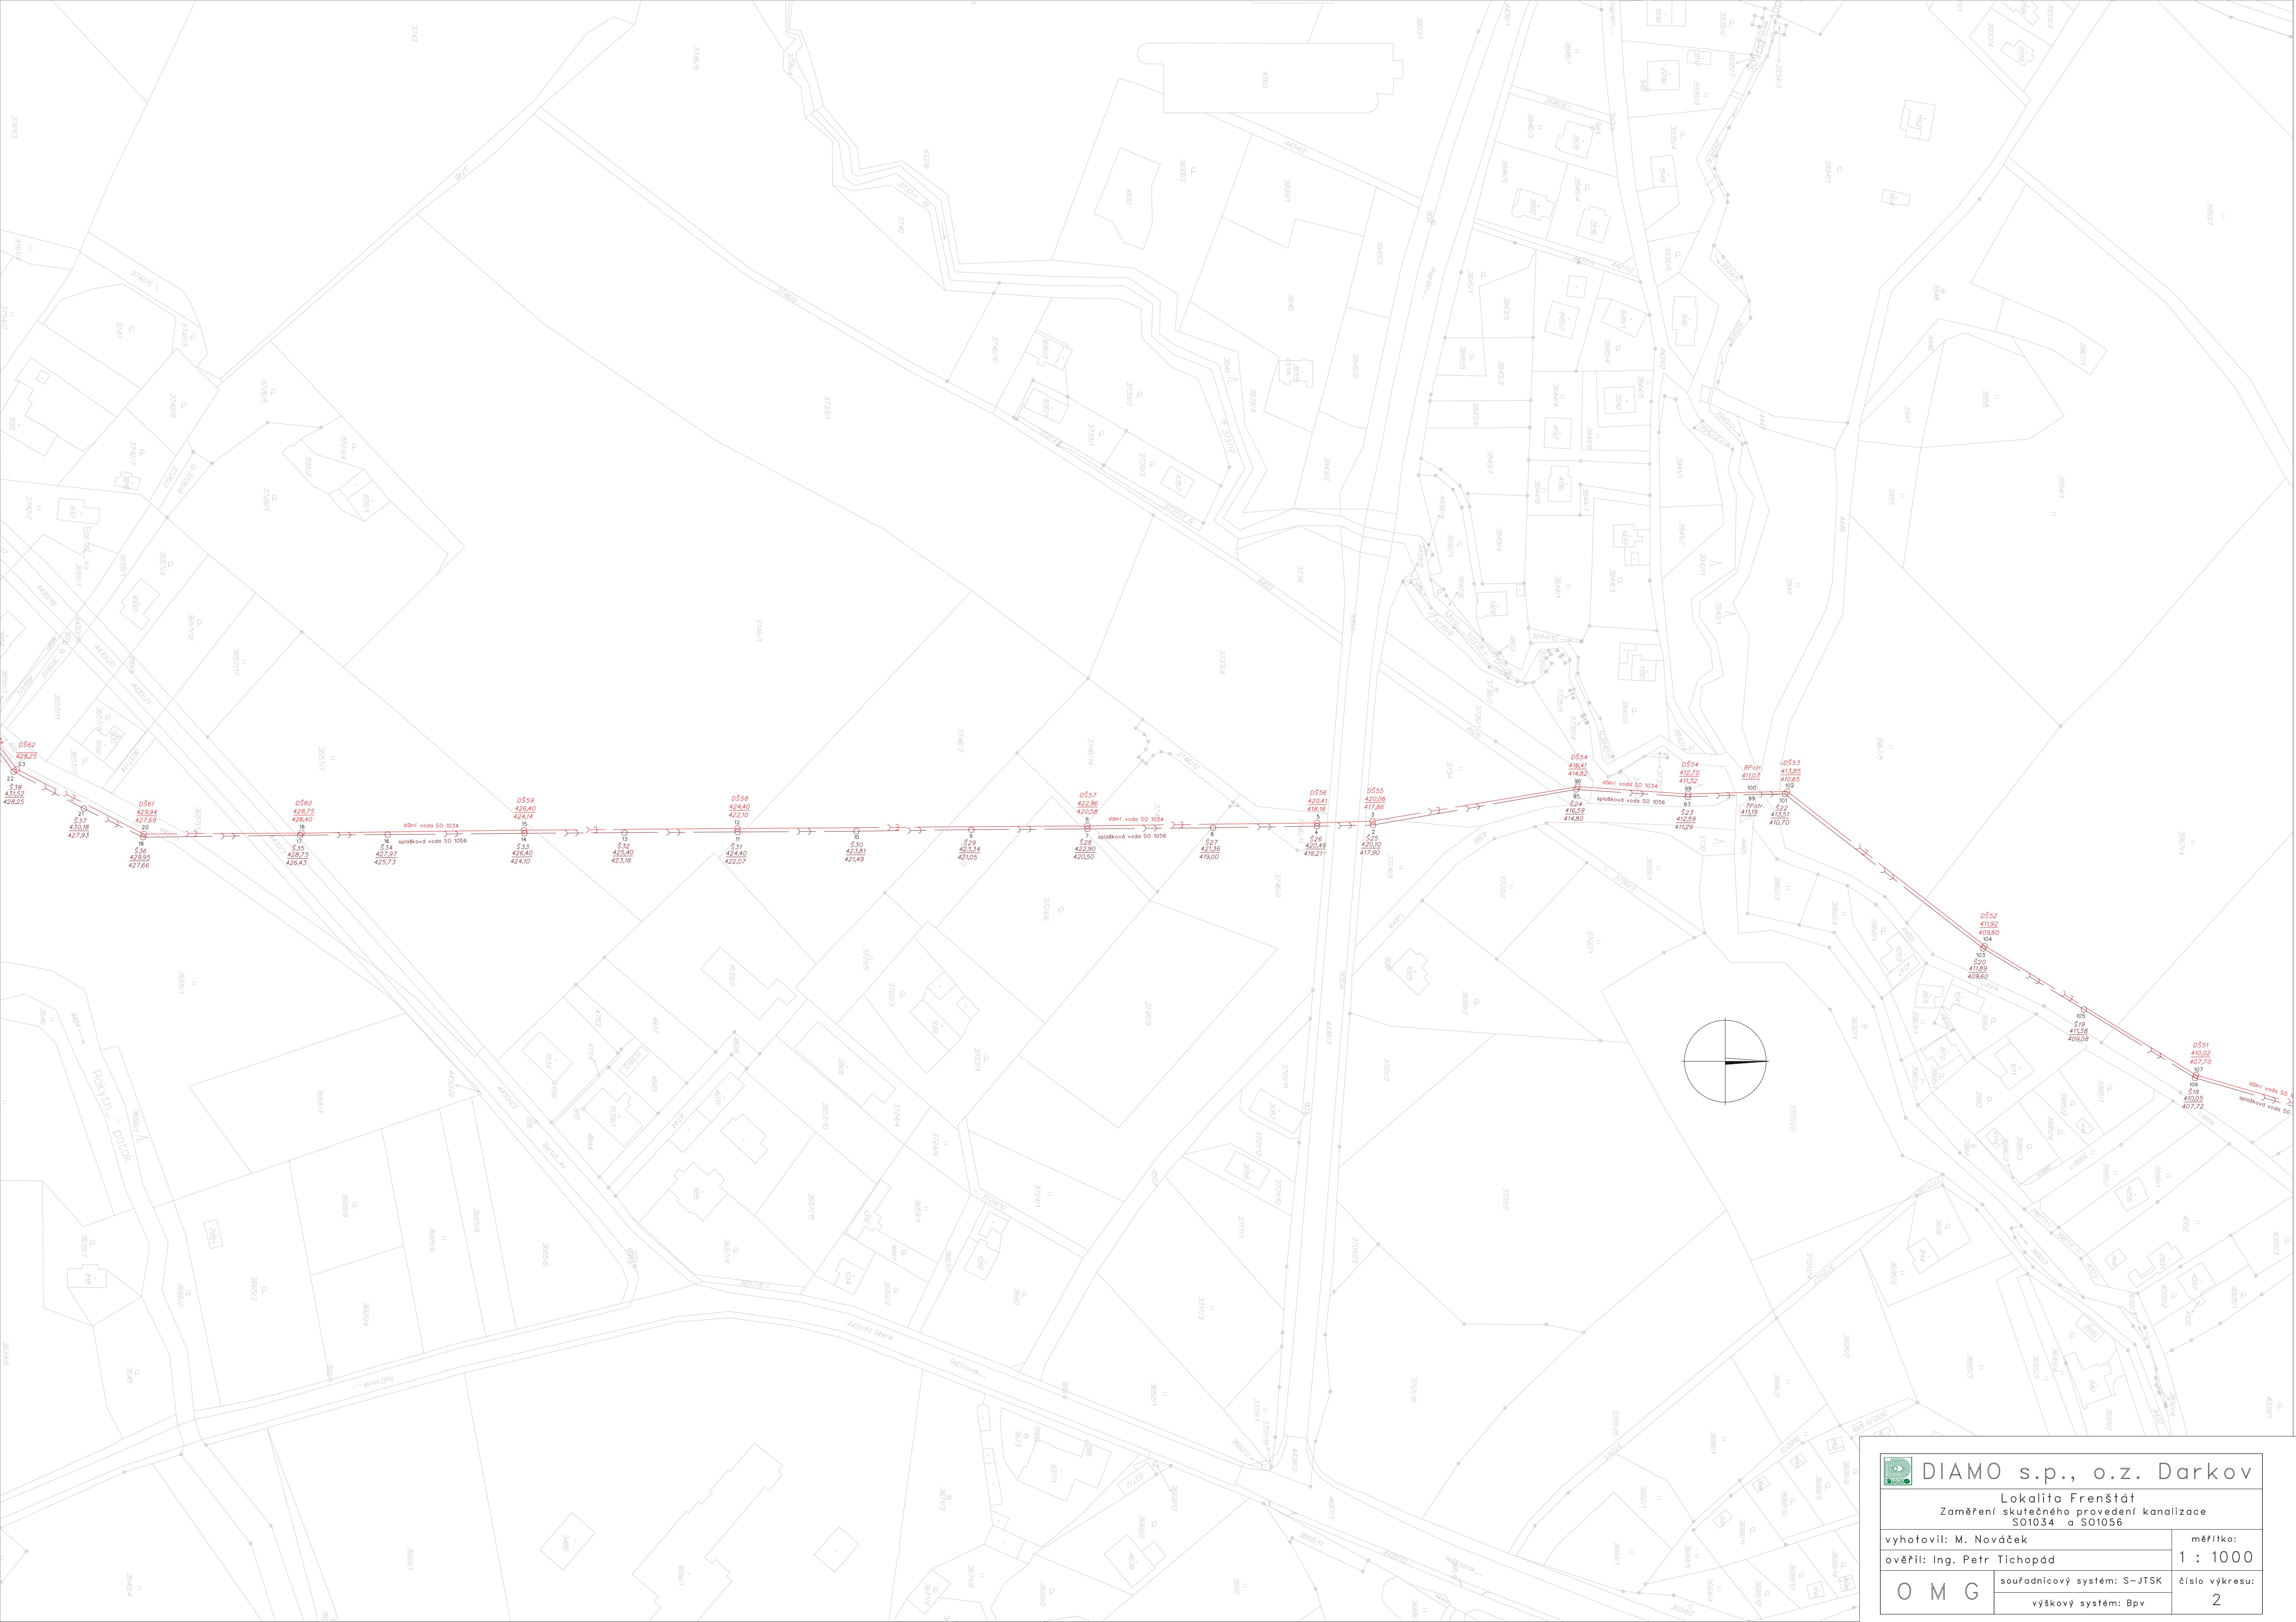

 **DIAMO s.p., o.z. Darkov**


Lokalita Frenštát
Zaměření skutečného provedení kanalizace
S01034 a S01056

vyhotovil: M. Nováček
ověřil: Ing. Petr Tichopád

měřítka:
1 : 1000

O M G
souřadnicový systém: S-JTSK
výškový systém: Bpv

číslo výkresu:
2

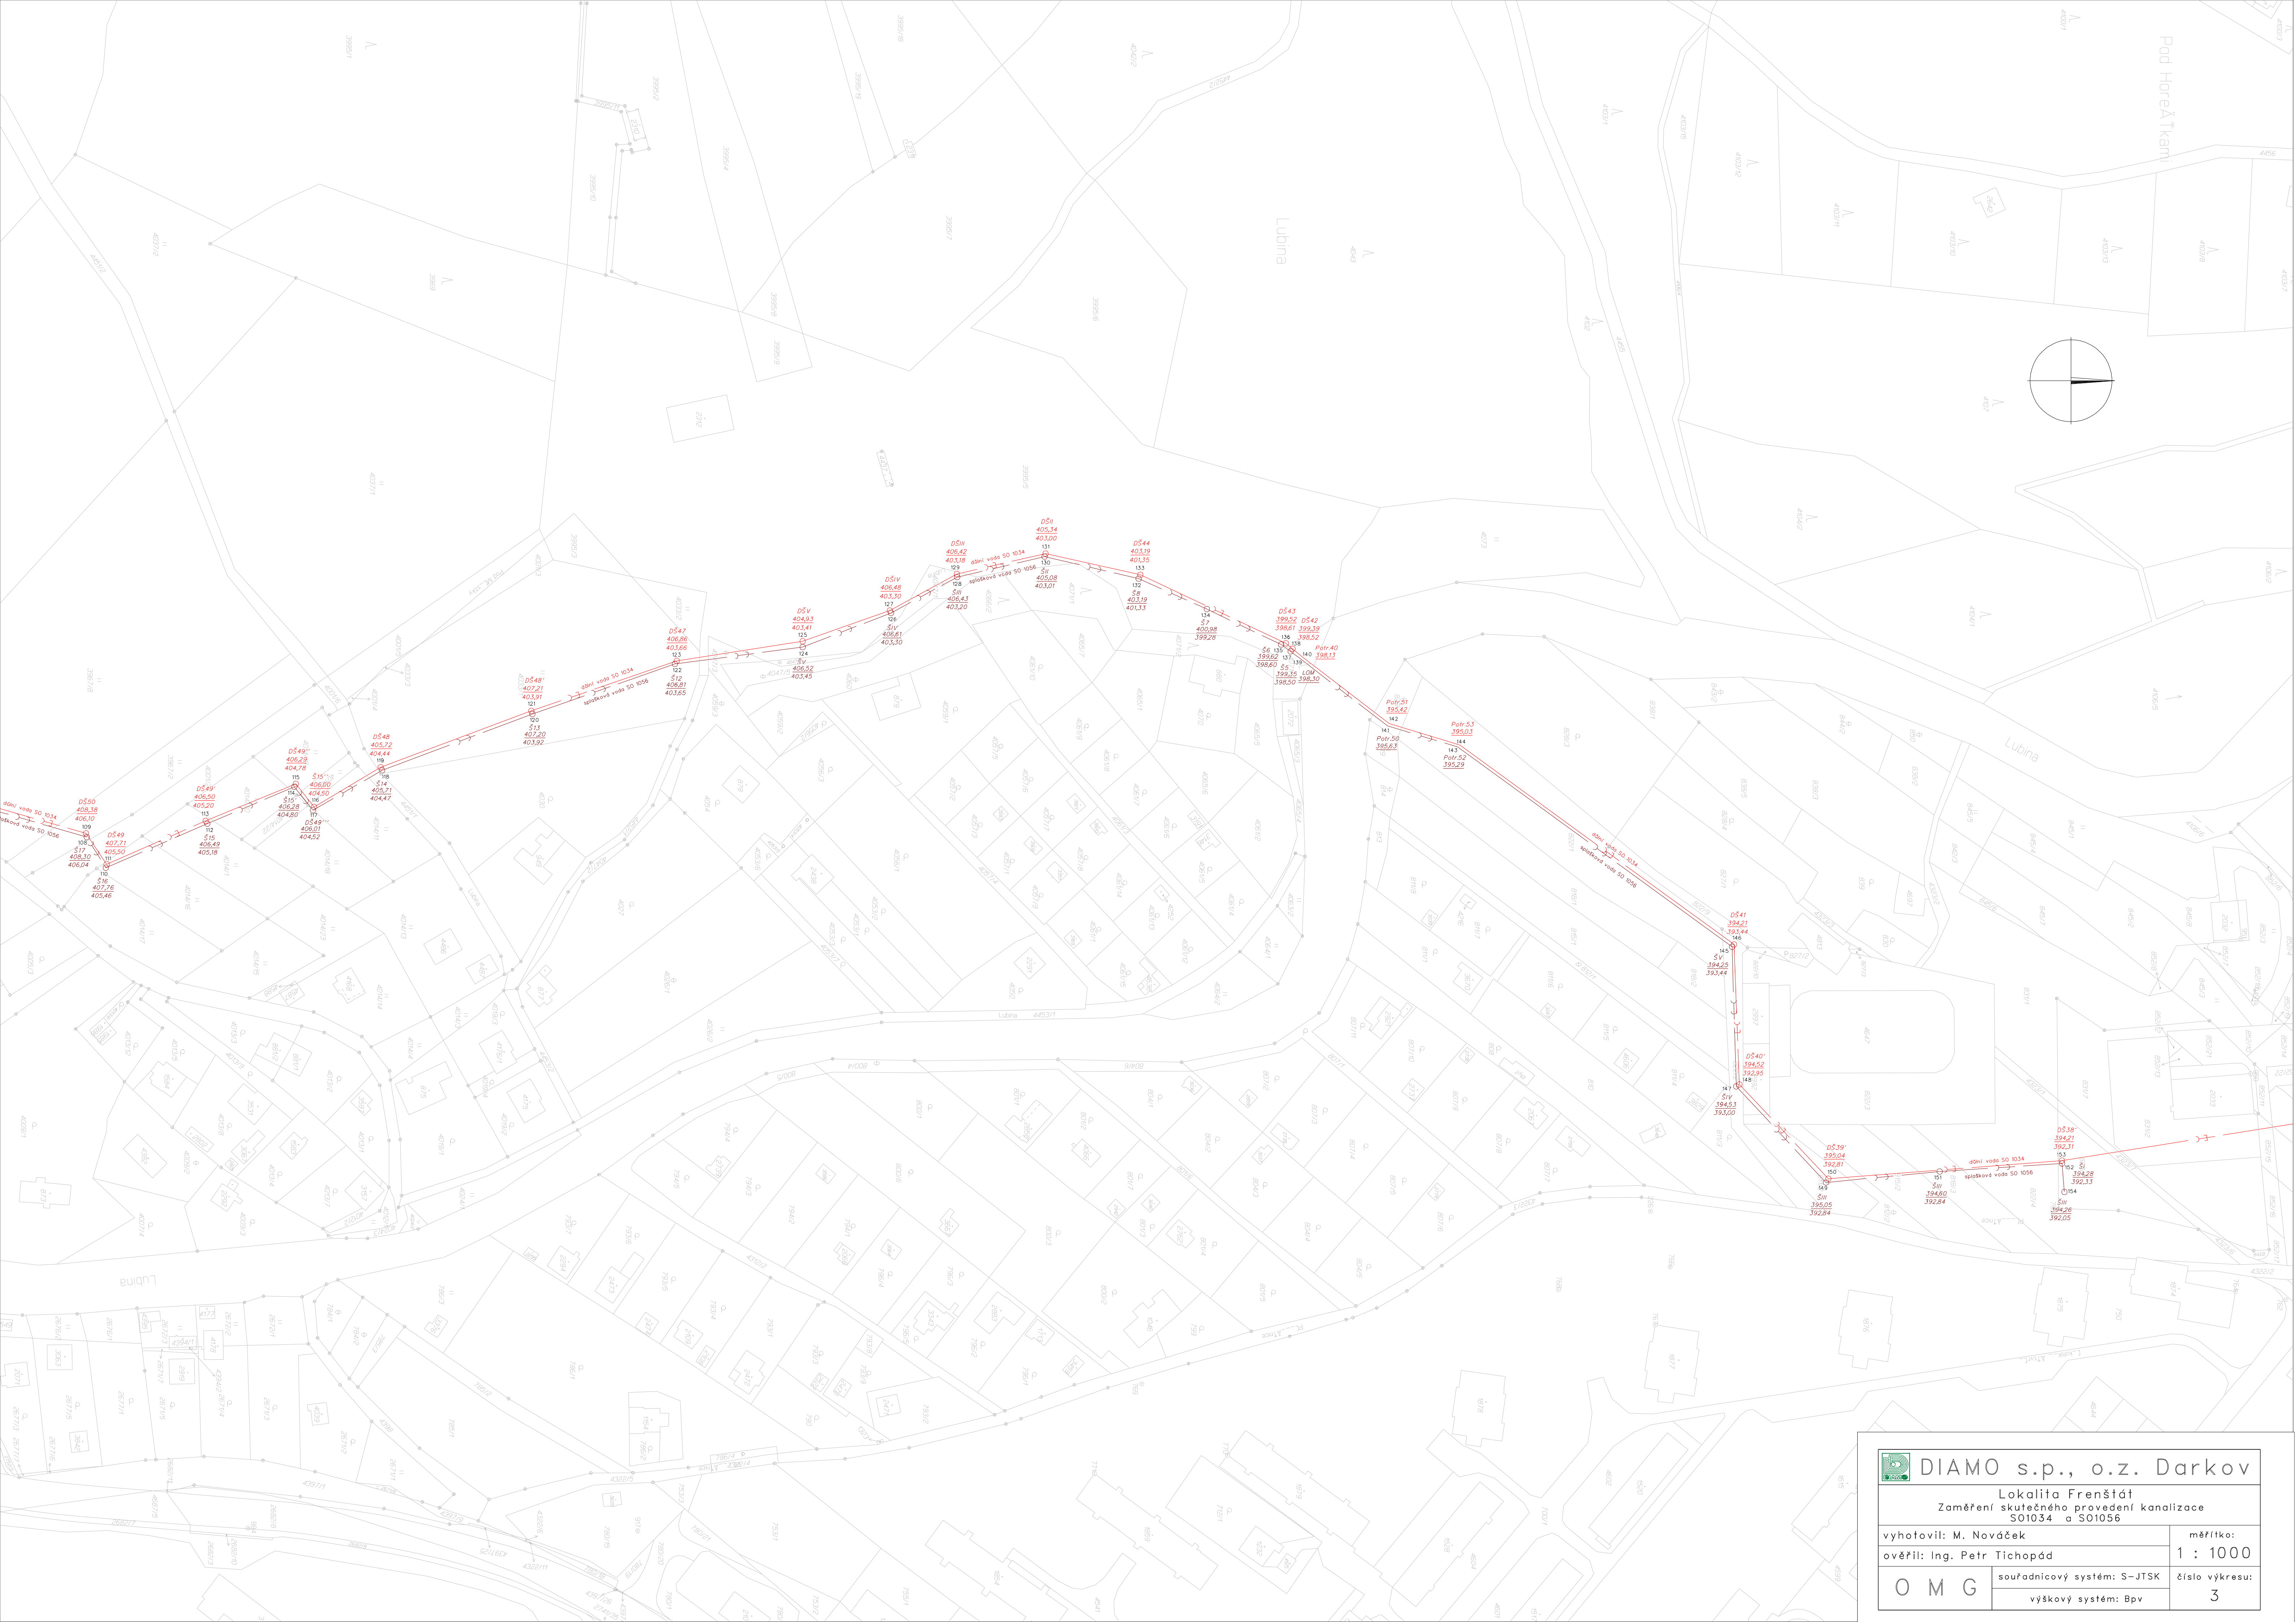

 **DIAMO s.p., o.z. Darkov**


Lokalita Frenštát
Zaměření skutečného provedení kanalizace
S01034 a S01056

vyhotovil: M. Nováček
ověřil: Ing. Petr Tichopád

OMG souřadnicový systém: S-JTSK
výškový systém: Bpv

měřítko:
1 : 1000

číslo výkresu:
3

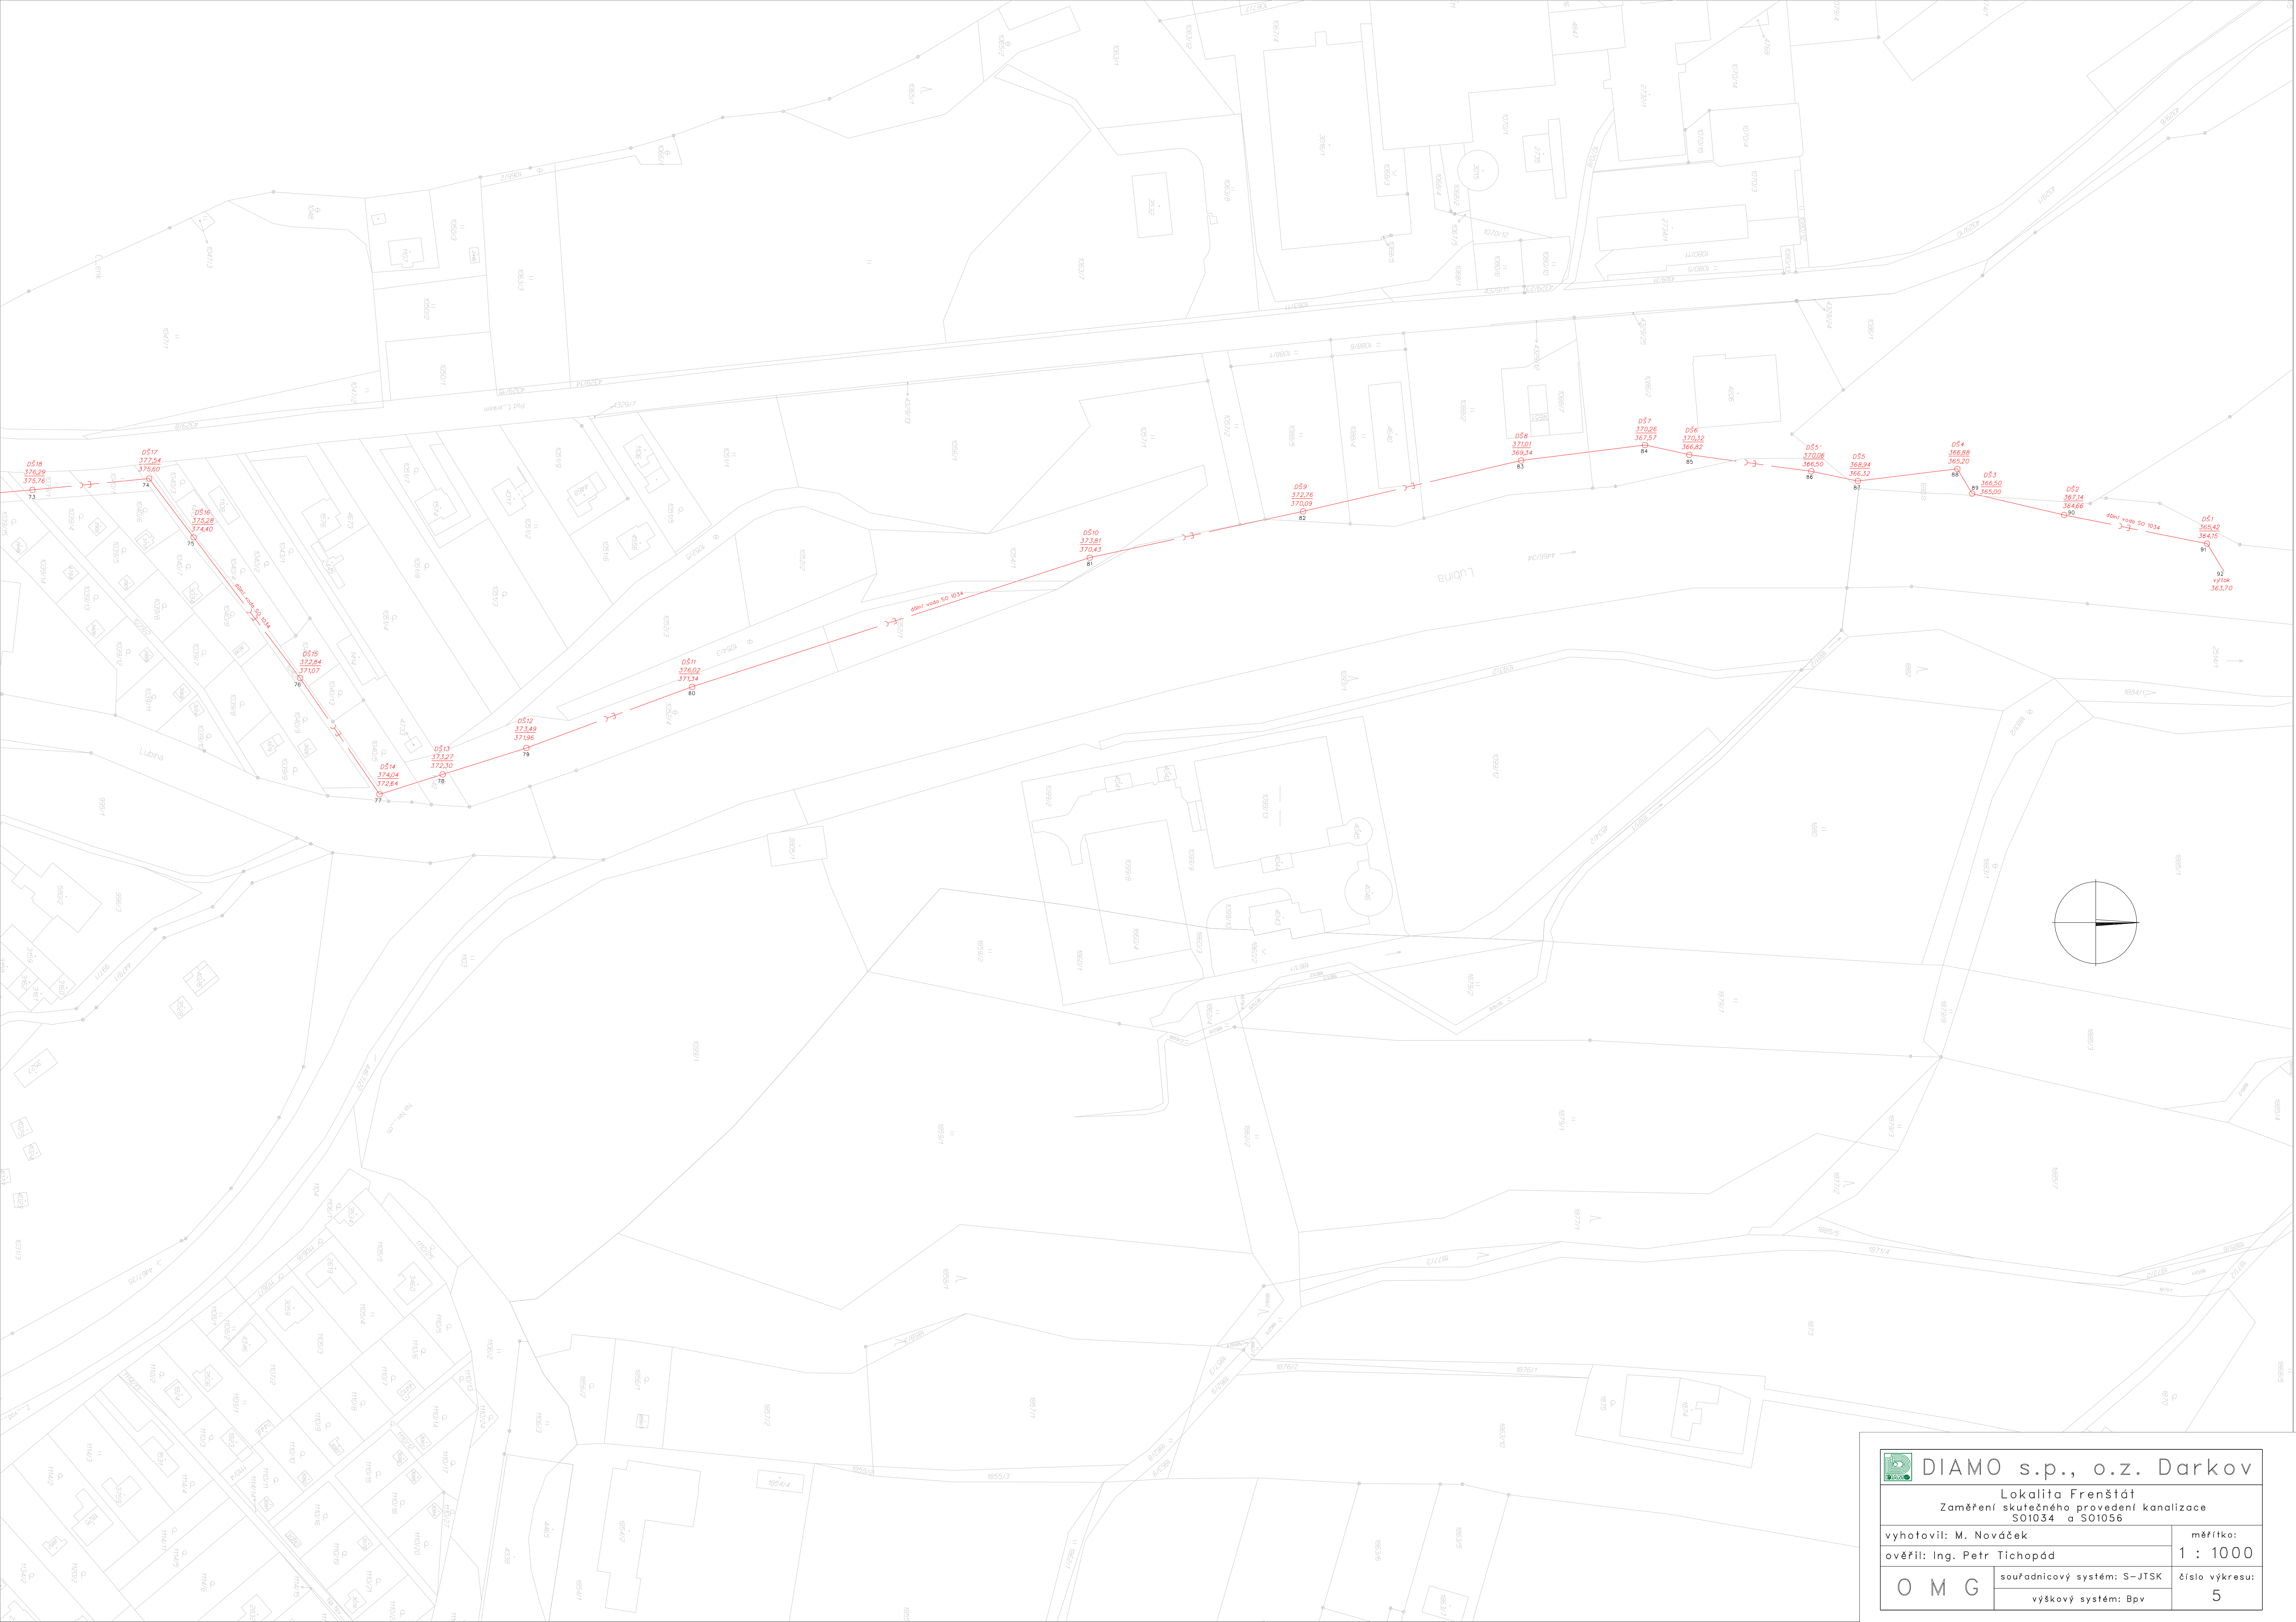

DIAMO s.p., o.z. Darkov

Lokalita Frenštát
Zaměření skutečného provedení kanalizace
S01034 a S01056

vyhotovil: M. Nováček		měřitko:
ověřil: Ing. Petr Tichopád		1 : 1000
O M G	souřadnicový systém: S-JTSK	číslo výkresu:
	výškový systém: Bpv	5